
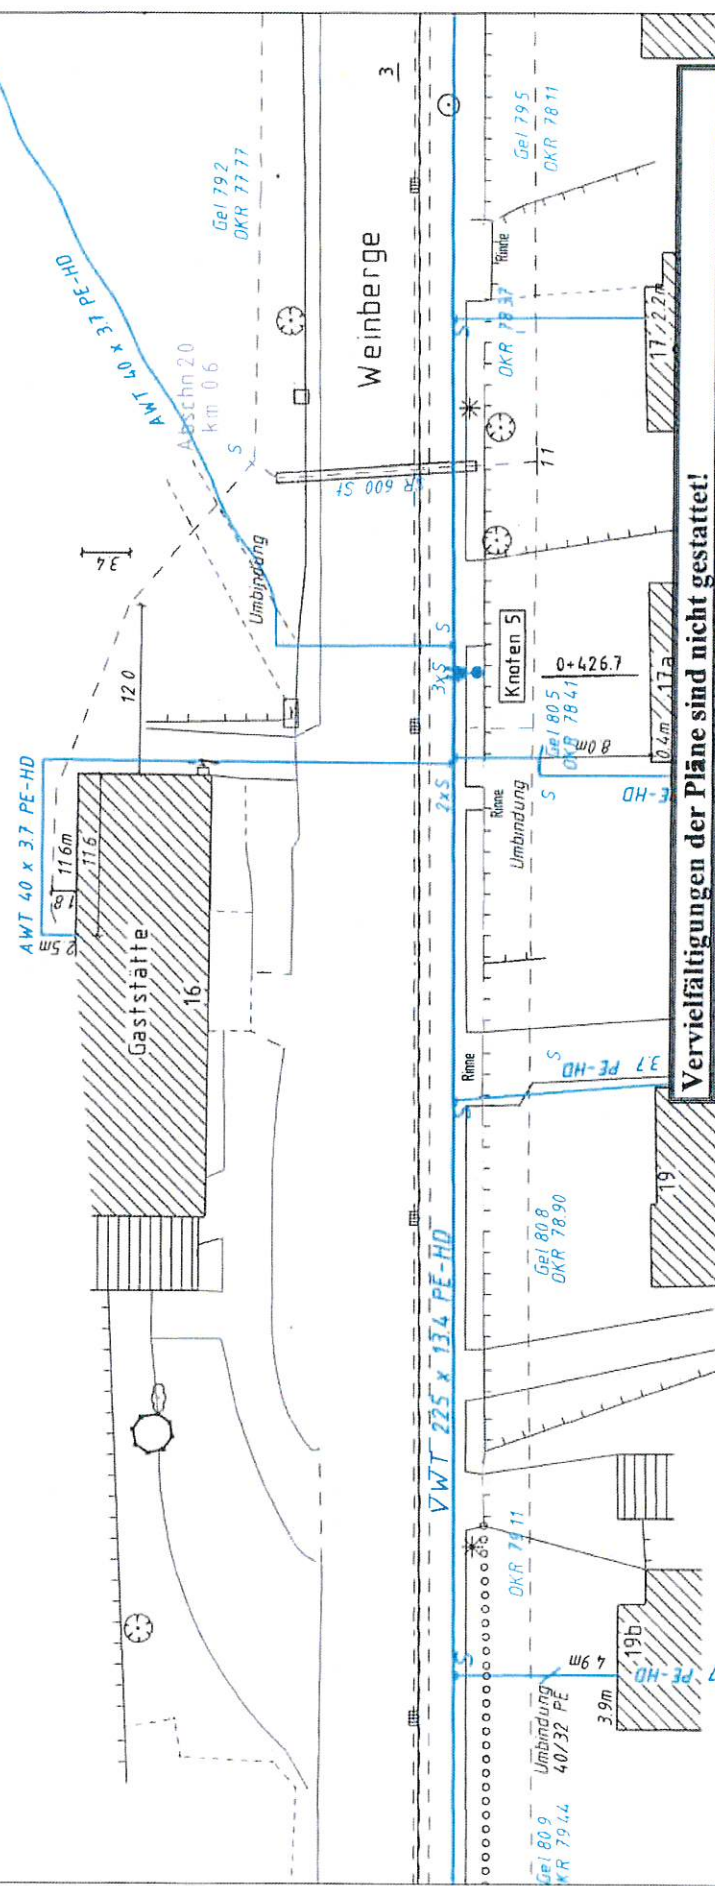
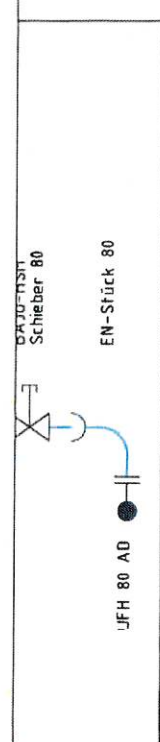


Vervielfältigungen der Pläne sind nicht gestattet!
Nur für Planungszwecke! Nicht zur Maßentnahme verwenden!

Datum: 16.02.2016	Maßstab: ohne	Blatt Nr. 1 von 1 Blatt
		Lageplanausschnitt:
WAZV „Elbe-Elster-Jessen“ Jessener Str. 14 06917 Grabo - Stadt Jessen Tel. 03 53 71/2648-0 Fax 2648-26		Schmutzwasserkanalisation OT Schweinitz Weinberge 06917 Jessen



Vervielfältigungen der Pläne sind nicht gestattet!
Nur für Planungszwecke! Nicht zur Maßnahme verwenden!

Datum: 16.02.2016

Maßstab: 1:500

WAZV „Elbe-Elster-Jessen“
 Jessener Str. 14
 06917 Grabo - Stadt Jessen
 Tel. 03537/2648-0
 Fax 2648-26

Blatt Nr. 1 von 1 Blatt

Lageplanausschnitt:
 TW-Versorgung
 OT Schweinitz
 Weinberge
 06917 Jessen